





## Zijaanzicht

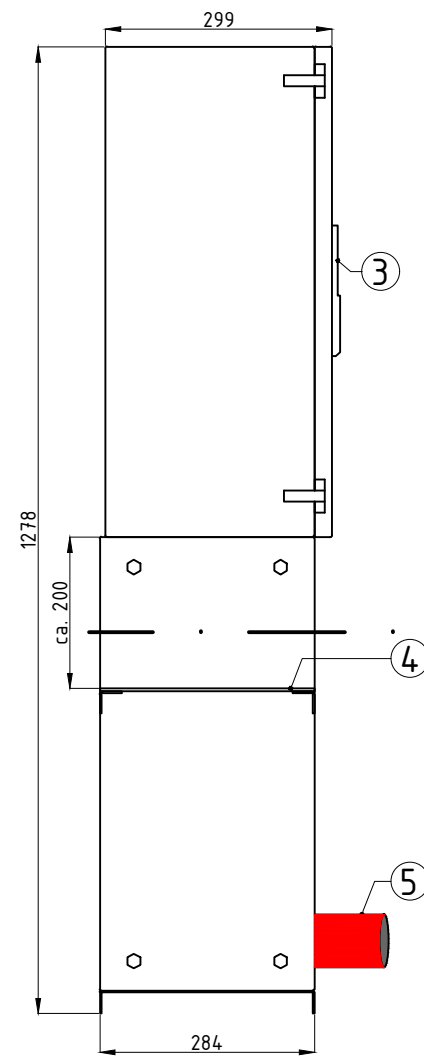

## Vooraanzicht

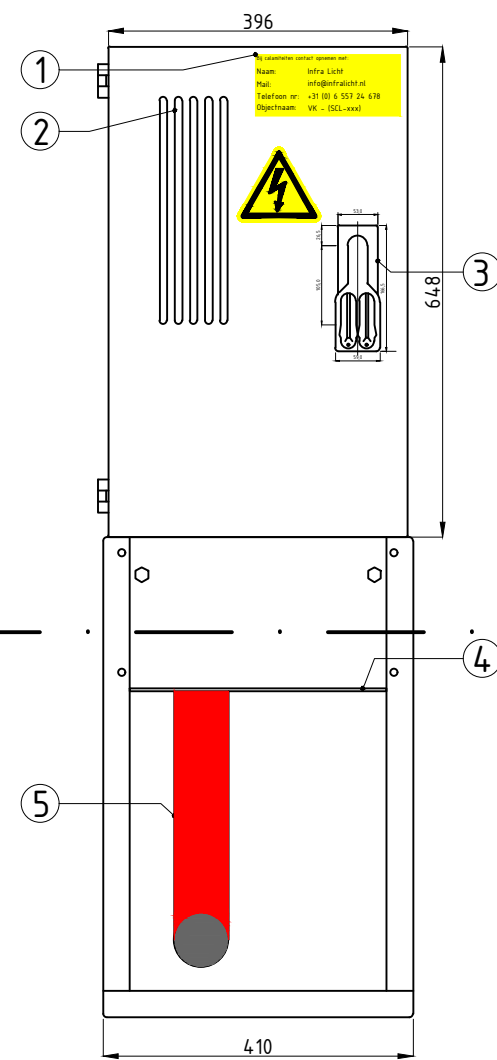

## Inhoud

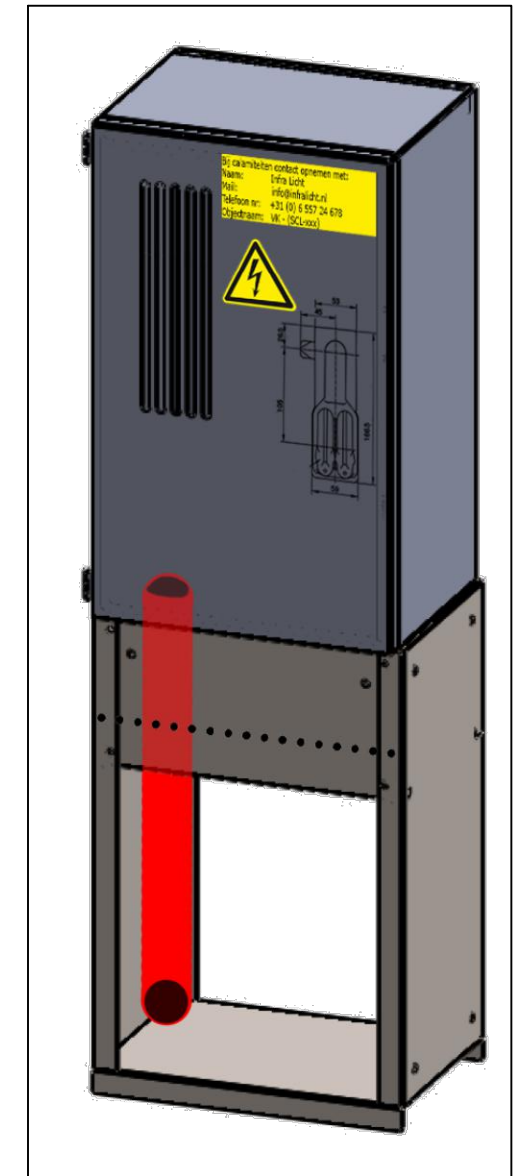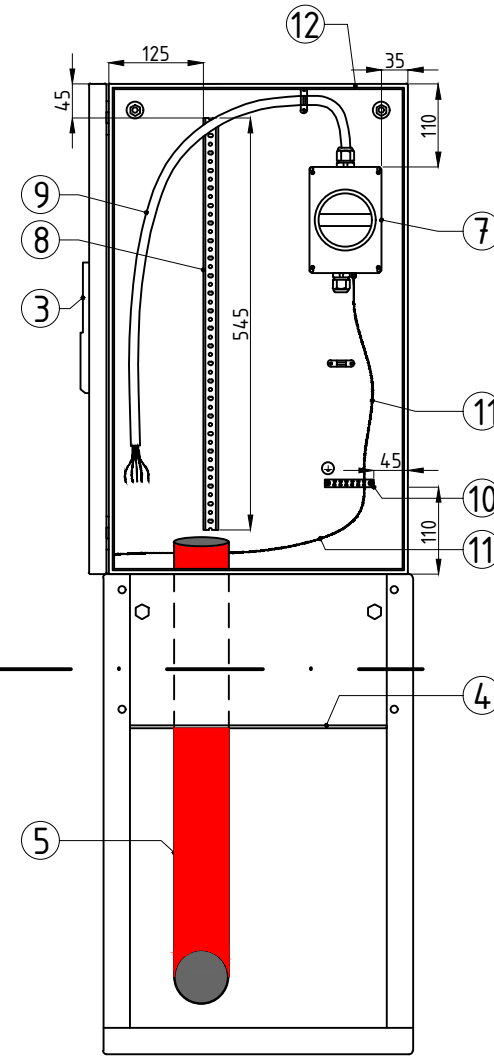

1	Identificatie sticker
2	Antenne sleuven
3	Cilinderslot met zwenkhevel L=166,5mm GDZn zwart en dubbelcilinder + afdekkapje
4	Bodemplaat f.b.v. knaagdiervrij maken van de straatkast.
5	Mantelbuis
6	Maaiveld hoogte
7	Hoofdschakelaar
8	C-rail (20 x 545 mm)
9	Flexibele kabel RTPR ZWART 5G6 (5x6mm2)
10	Hoofd aardrail (HAR)
11	Flexibele VD-draad geel/groen 1x6mm2
12	Tempex plaat (f.b.v. vochtwering)

Project RVS Straatkast VK

Opdrachtgever

Infralicht

Omschrijving  
RVS Straatkast VK  
Product tekening  
Versie 1.5

Schaal : 1:10

Formaat : A3

Bladnummer 1 van 1

Get. : H. Rouvoet

Tekeningnummer

Gek. : G.J.W. Eek

Datum : 24-05-2024

Status : AS BUILT



Blad 1